


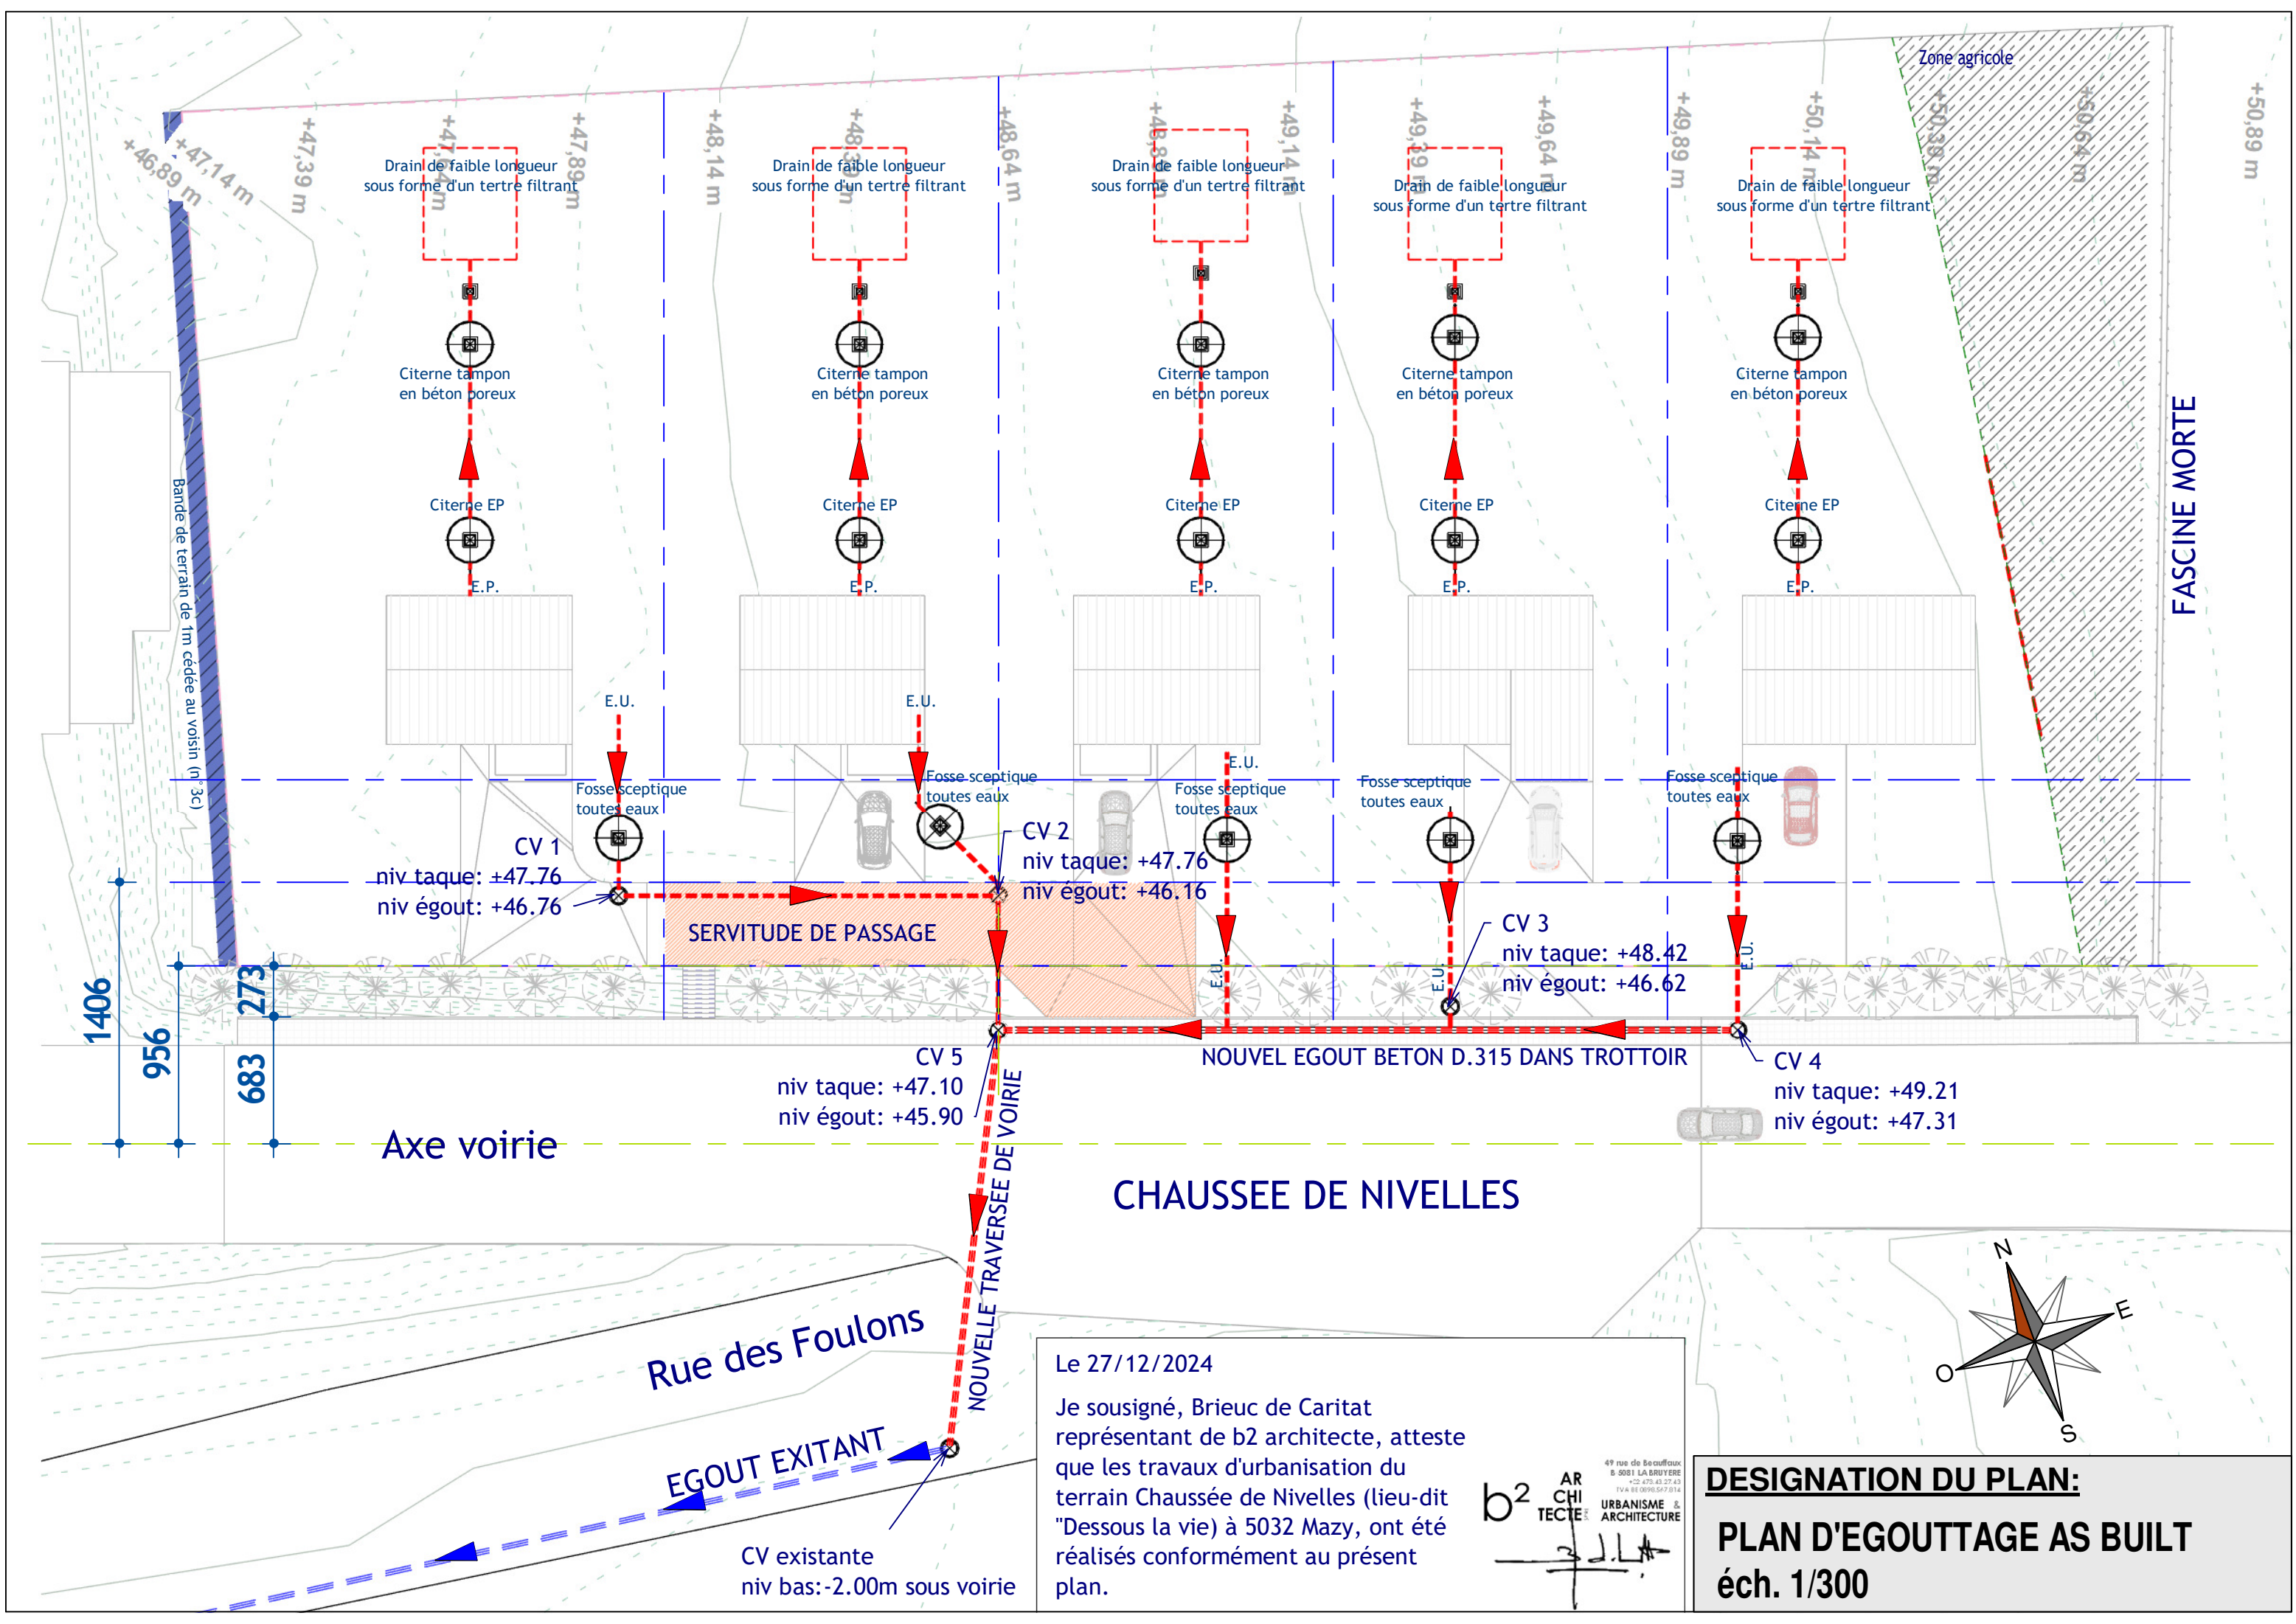

Le 27/12/2024

Je soussigné, Brieuc de Caritat
représentant de b2 architecte, atteste
que les travaux d'urbanisation du
terrain Chaussée de Nivelles (lieu-dit
"Dessous la vie") à 5032 Mazy, ont été
réalisés conformément au présent
plan.

b2
AR
CHI
TECTE
URANISME
&
ARCHITECTURE

DESIGNATION DU PLAN:
PLAN D'EGOUTTAGE AS BUILT
éch. 1/300