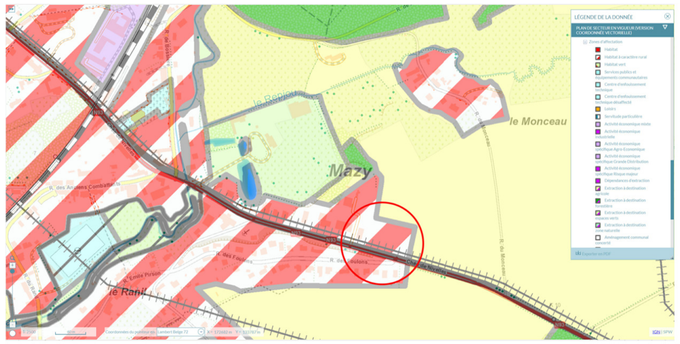

PLAN DE SECTEUR: Terrain en zone d'habitat à caractère rural

2 00 IMPL VUE AERIENNE.
Ech : 1 : 1000

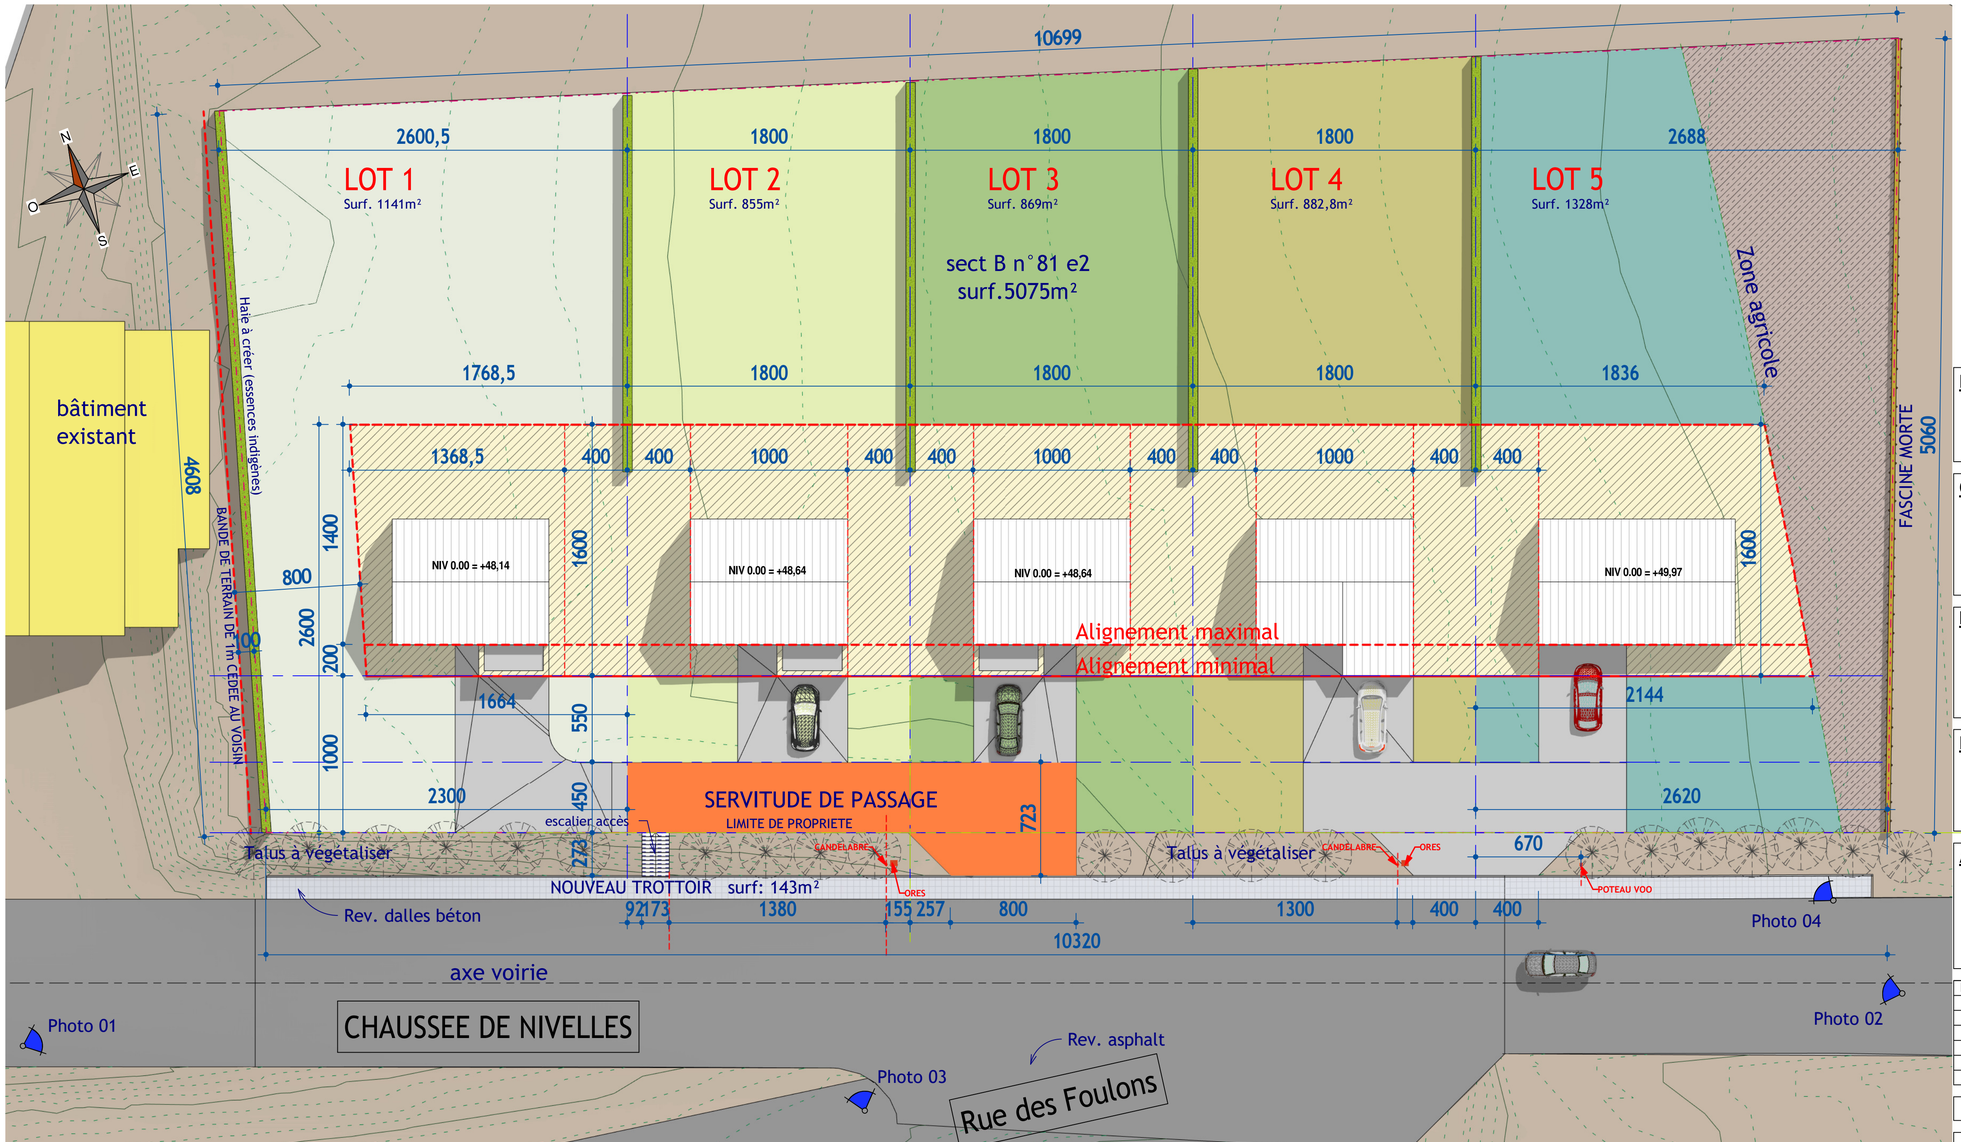

1 PLAN MASSE.
Ech : 1 : 200

PROJET:

PROJET D'URBANISATION: Division d'un terrain en 5 lots (habitations unifamiliale)

COORDONNEES:

Chaussée de Nivelles - (lieu-dit "Dessous la vie")
5032 MAZY

N° Cadastral: GEMBLOUX 10ème division - MAZY- sect B n° 81 e2

MAITRE DE L'OUVRAGE:

ACASS INVEST sprl
Mr Quentin ACACIA
rue des Boutis, 44
6120 NALINNES

DESIGNATION DU PLAN:

PLANS AS BUILT - PLAN MASSE - PLAN DE SECTEUR

ARCHITECTE:

b2 architecte sprl - Brieuc de Caritat de Peruzzis
Rue de Beauffaux, 49
5081 LA BRUYERE
b2.decaritat@gmail.com
GSM: 0473/43.27.43

ECH:	
DATE:	28/03/2024
N° Dossier:	----
N PLAN:	A1-03

Ind.	DATE	MODIFICATIONS

SIGNATURE

MAITRE DE L'OUVRAGE	AUTEURS DE PROJET	ADMINISTRATION